


**LEGENDE**

- Enrochements
- Sable Plage
- Sable Digue
- Espaces verts
- Altimétrie TN
- Haut de talus
- Bas de talus
- Pieu en bois

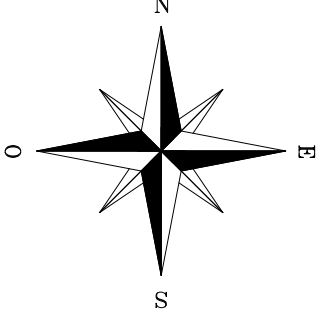

Boulevard Philippe Daste

CHARENTE MARITIME  
ILE D'OLERON



Réalimentation de plage  
au Château d'Oléron  
Plan de recolement



- Plan topographique
- Plan d'exécution
- Plan d'implantation
- Plan de recolement

Echelle 1/200

RUE EUGENE BRAUD ST GEORGES DU BOIS 17130		Tel : 05 46 27 97 00 Fax : 05 46 27 96 95		Date : 05 Février 2020	
Discuté par	DATE	Modifications	INDICE	Varié par	
SAILLARD	05.03.2020	Plan de Recolement	1	F.V.	
			2		NIVELLEMENT : <input checked="" type="checkbox"/> Rattaché au NGF IGN 69 <input type="checkbox"/> Non rattaché au NGF
			3		COORDONNEES : <input checked="" type="checkbox"/> RGF 93 CG47 <input type="checkbox"/> Système indépendant
			4		
			5		
			6		
			7		DOSSIER N° :
			8		INFO : Recolement Château d'Oléron

