


LEGENDE

- Enrochements
- Sable Plage
- Sable Digue
- Espaces verts
- Altimétrie TN
- Haut de talus
- Bas de talus
- Pieu en bois
- Ganivelles

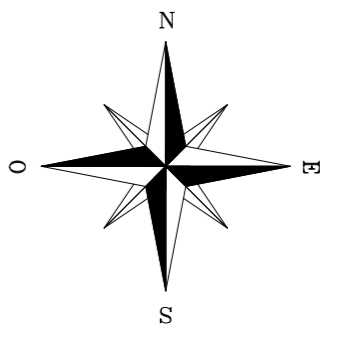

CHARENTE MARITIME
ILE D'OLERON

Réaménagement de plage
au Château d'Oléron
Plan de recolement



- Plan topographique
- Plan d'exécution
- Plan d'implantation
- Plan de recolement

Echelle 1/200

RUE EUGENE BIRAUD ST GEORGES DU BOIS 17700		Tel : 05 48 27 97 00 Fax : 05 48 27 96 95		Date : 15 Février 2022	
Dessiné (DF)	DATE	Modifications	INDICE	Vérifié (VF)	
SAILLARD	05.03.2020	Plan de Recolement	1	F.V.	
MONROUX	15/02/2022	Plan de Recolement	2	V.M	
			3		
			4		
			5		
			6		
			7		
			8		

NIVELLEMENT : Rattaché au NGF IGN 69
 Non rattaché au NGF

COORDONNEES : RGF 93 CC47
 Système indépendant

DOSSIER N° :
 INFO : Recolement Château d'Oléron